
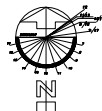


Lokal wczasowy A1 Willa

1/1	kuchnia	20,66m ²
1/2	łazienka	3,94m ²
1/3	pokój	8,79m ²
	Razem	33,39m ²

A1
33,39 m²

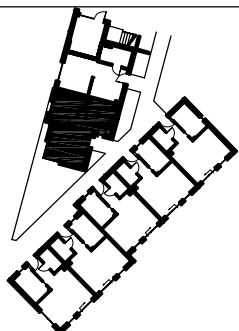

JASTARNIA UL. BAŁTYCKA

Opracował:	mgr inż. Wojciech Mackun Nr upr. GGK. 22943	Data:	20.03.2024 r.
Nazwa inwestycji:	BUDOWA BUDYNKU USŁUGOWEGO ZAKWATEROWANIA TURYSTYCZNEGO		
Lokalizacja inwestycji:	JASTARNIA, DZIAŁKA NR 96 OBRĘB 221102_4.0001-JASTARNIA, JEDN.EWID. JASTARNIA MIASTO		